


図面	来歴
記号	署名
△	年月日

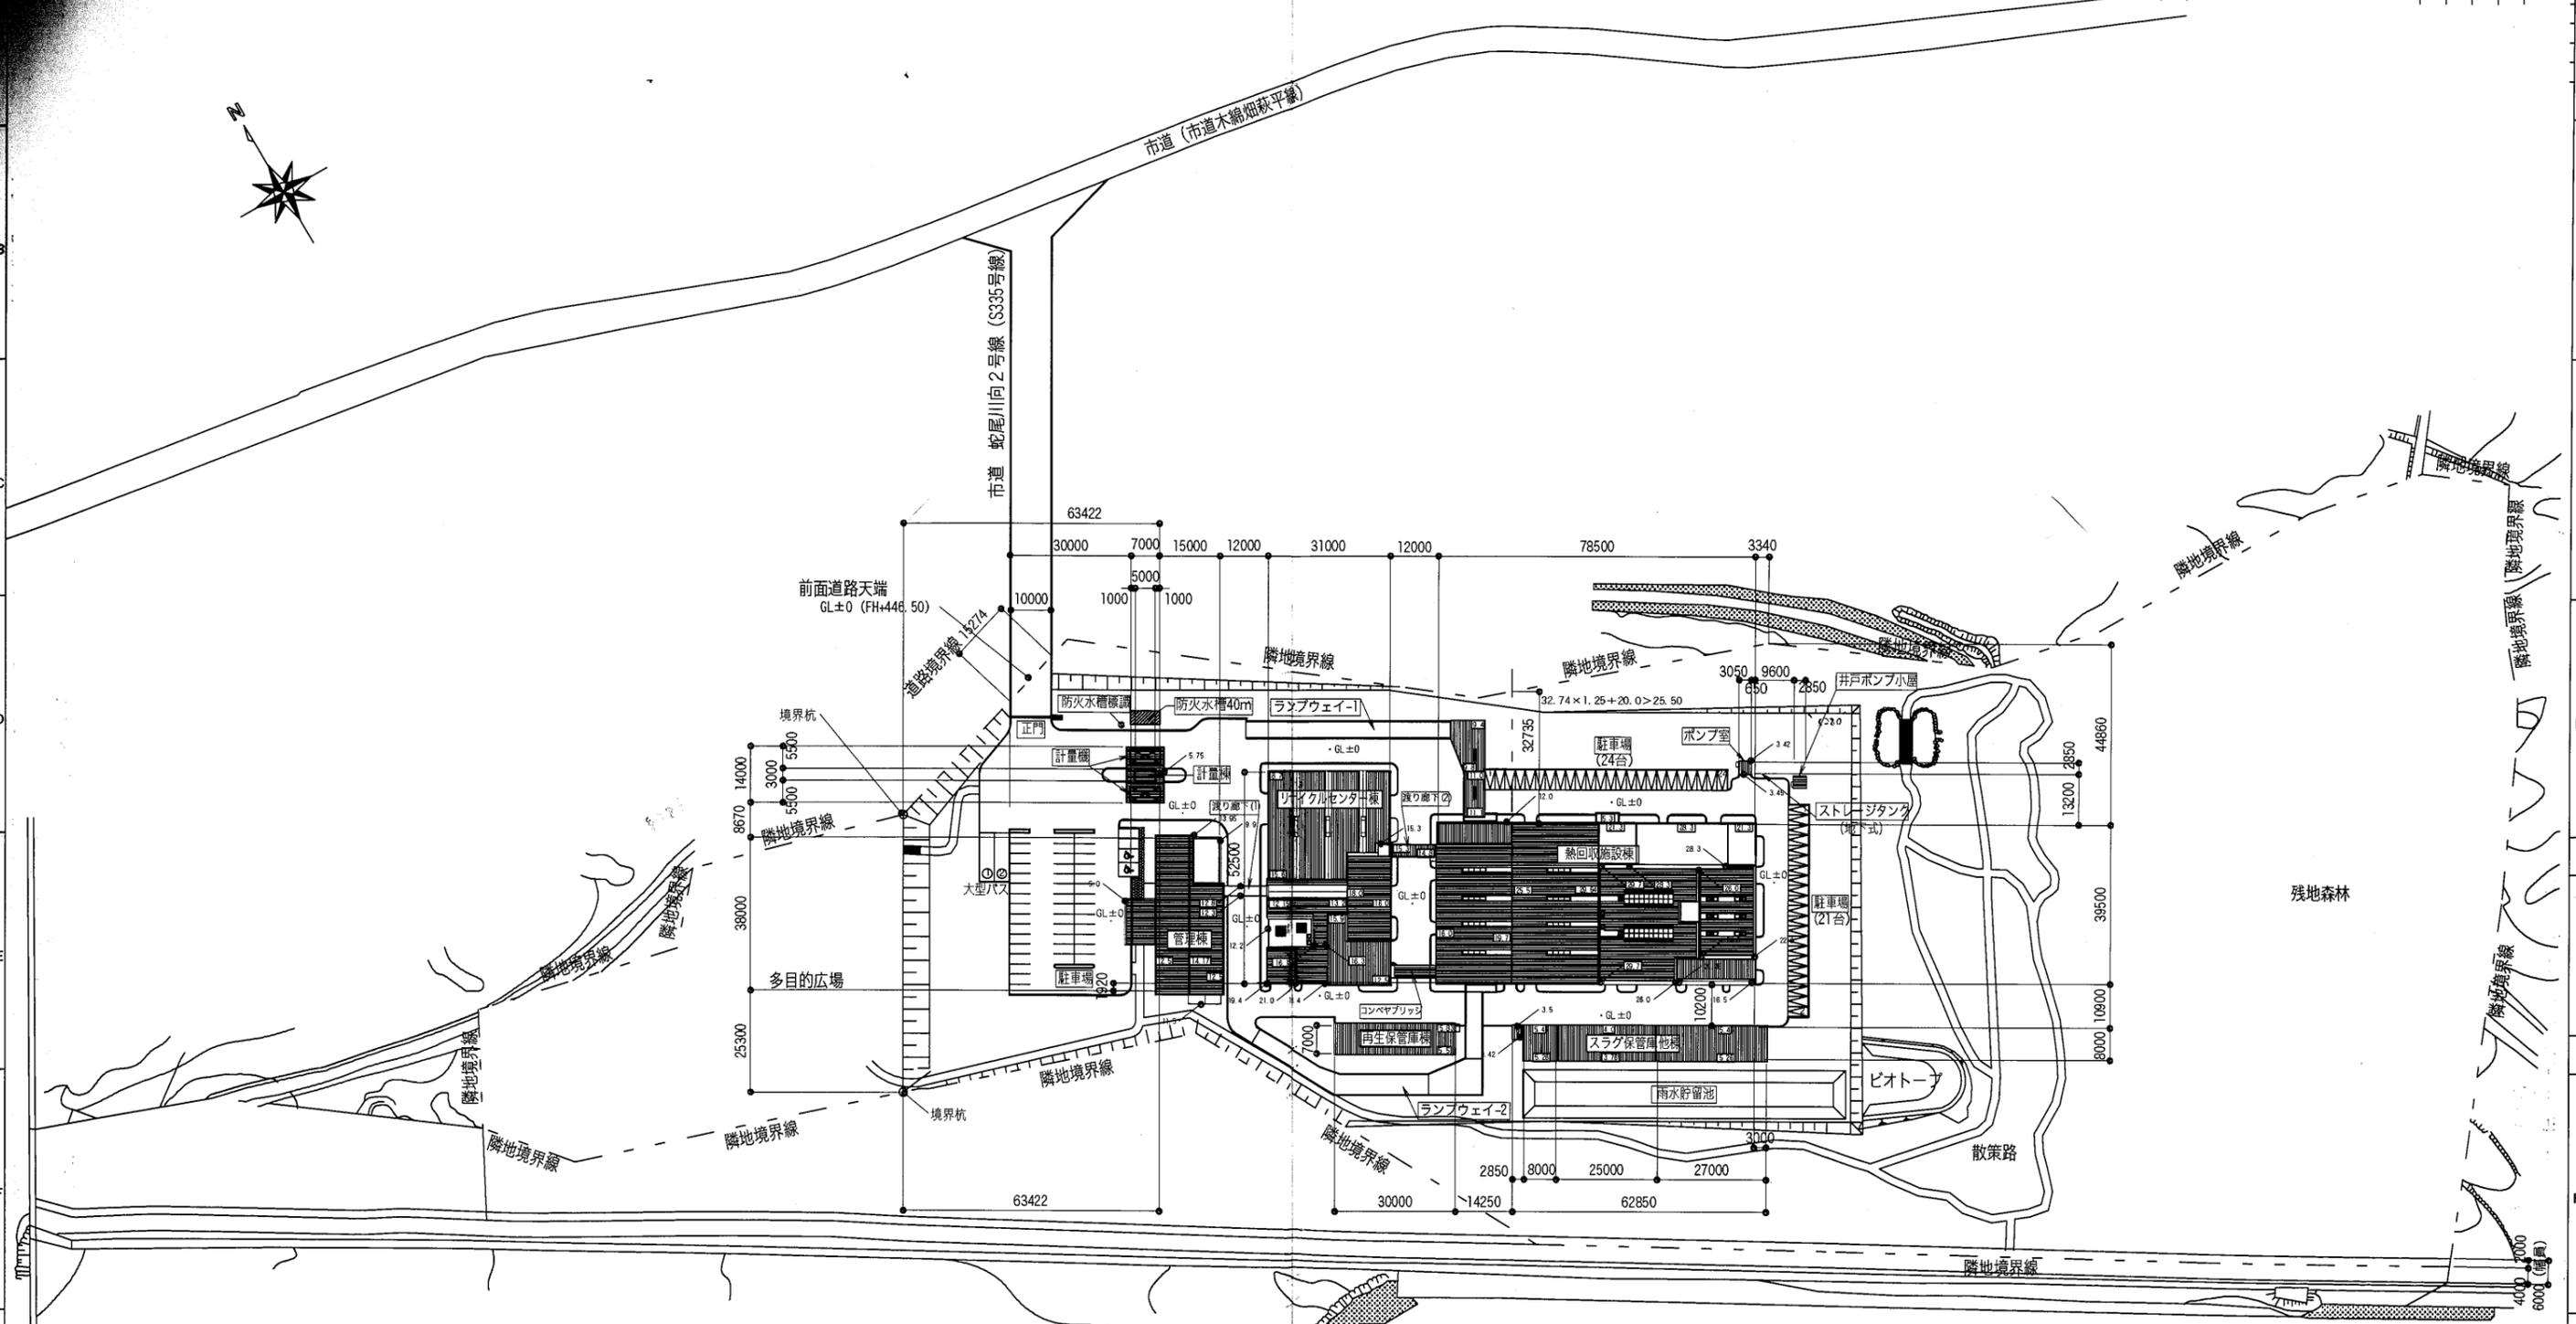

- 本工事建築物
- (1) 熱回収施設棟
 - (2) 渡り廊下(2)
 - (3) ランプウェイ-1
 - (4) ランプウェイ-2
 - (5) スラグ保管庫他棟
 - (6) 井戸ポンプ小屋
 - (7) ポンプ室

配置図 S=1/800

- 注記
- 1) 設計GL=FH446.50
 - 2) 建物高さは設計GLからの数値を示す。
 - 3) 多目的広場、散策路、ピオトープは別図(外構図)を参照。

工事番号	EN-0312	別注先	那須地区広域行政事務組合 殿
承認	永美 '07.12.03	工事名称	第2期ごみ処理施設(熱回収施設)建設工事
照査	-	図面名称	全体配置図
設計	長谷山 '07.12.03	設計部署	シビルエンジニアリング部 第一技術グループ
製図	-	尺 規	A1=1:800 角法 A3=1:1600
JFE環境ソリューションズ フジタ・石川建設 特定建設工事共同企業体		図面番号	DG-A-AR-0002
竣工図		出版年月日	'07.12.01